

Středisko geodézie ... Gottwaldov .....

Katastrální území ... Napajedla .....

Okres ... Gottwaldov .....

List mapy čís ... 3-4/44 ~~12/4~~ .....

Památkový objekt ... 1640 st.34  
1641 st.345  
1645 socha na 6477/5  
1646 kříž na 6477/5

Obec: ..... Napajedla .....

## Snímek pozemkové mapy

Měřítko 1: 1000



Správnost se potvrzuje

GEODEZIE, a. s. BRNO

středisko geodézie Gottwaldov

19 listop. 1979

PSC 760/96

2003

2003

Gottwaldově 18. července 4.  
V ..... dne ..... 196 .....

Ústav geodézie a kartografie v Brně Vedoucí SG  
středisko geodézie v Gottwaldově Ing. Babelník

Středisko geodézie ... Gottwaldov

Katastrální území ... Napajedla

Okres ... Gottwaldov


List mapy čís ... 12/4- 3-4/44

Památkový objekt ... 1640 st.34  
1641 st.345  
1645 socha na 6477/5  
1646 kříž na 6477/5

Obec: .....

## Snímek pozemkové mapy

Měřítko 1: 1000

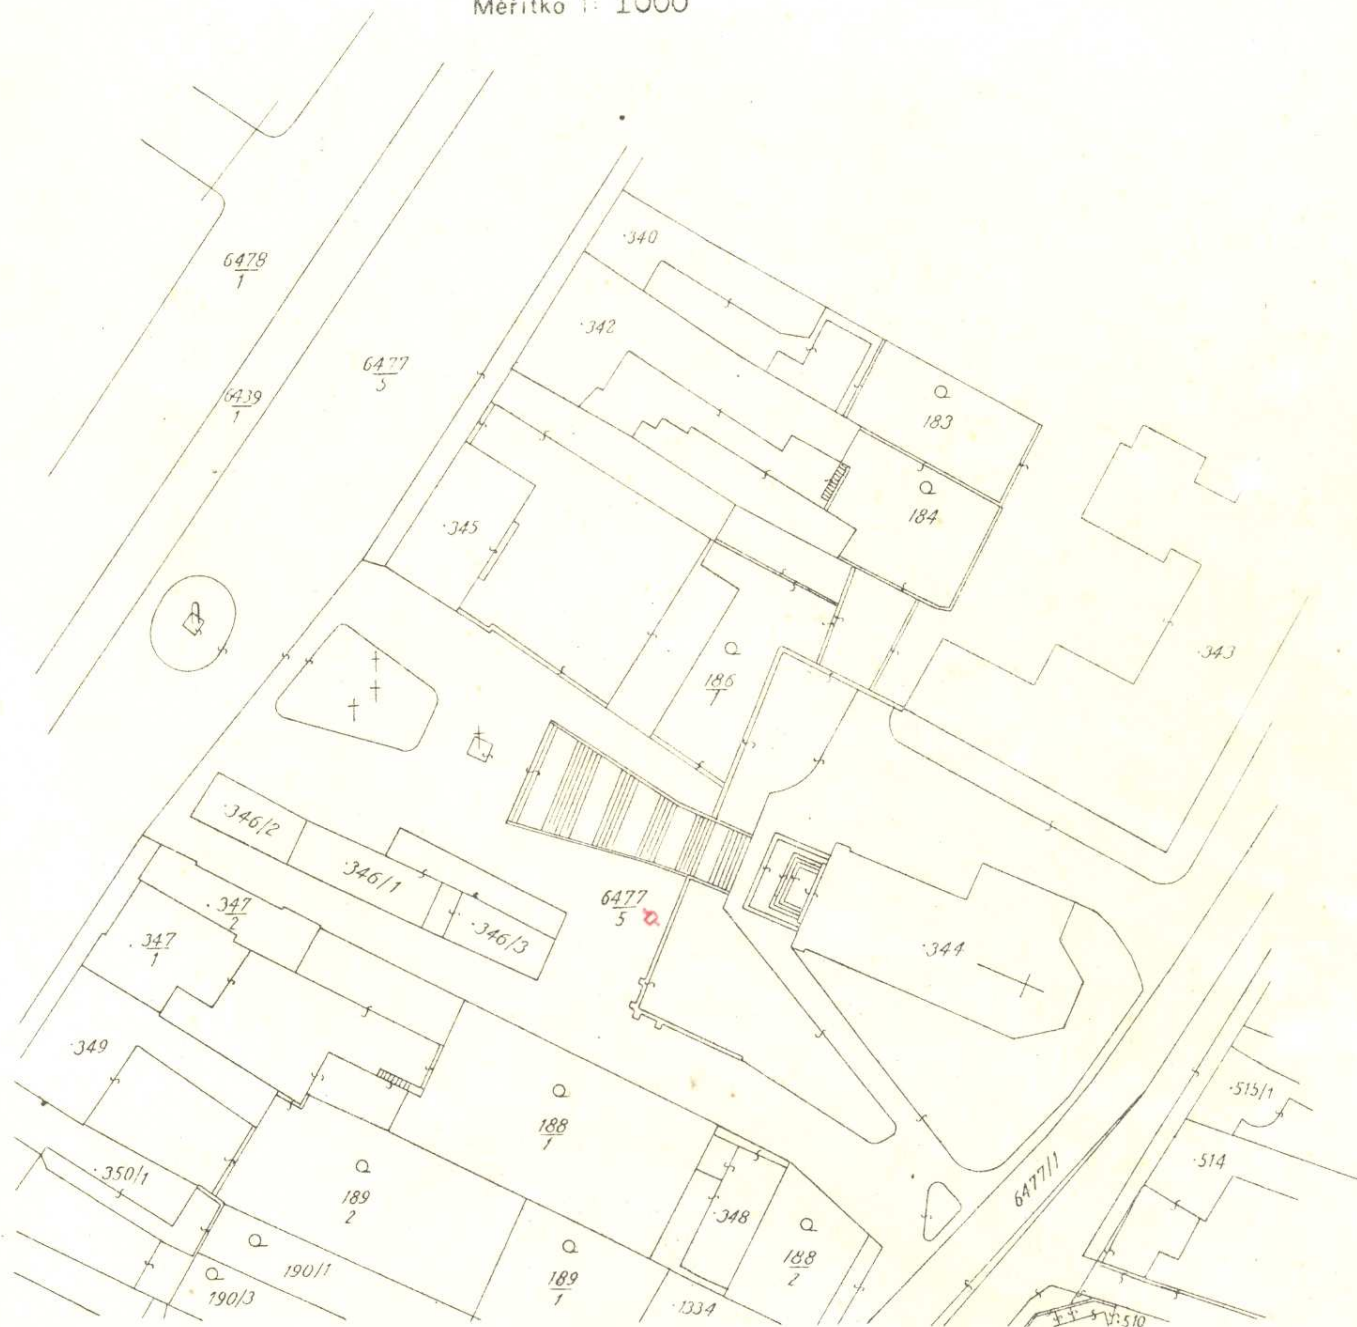

Správnost se potvrzuje

19. října 1979

GEODEZIE, n. p. BRNO  
středisko geodézie v Gottwaldově  
PSC 760 96

2015

2015

V Gottwaldově dne 18. července 1964.


Ústav geodézie a kartografie  
středisko geodézie v Gottwaldově  
Vedoucí SG  
Ing. Dvořák

Středisko geodézie ..... Gottwaldov .....  
Okres ..... Gottwaldov .....  
Památkový objekt ..... socha sv. Cyrila  
socha sv. Jana  
socha sv. Ludmily

Katastrální území ..... Napajedla .....  
List mapy čís ..... 12/4 .....  
socha P. Marie Obec: Napajedla  
socha sv. Metoděje  
socha sv. Václava

## Snímek pozemkové mapy

Měřítko 1:1000

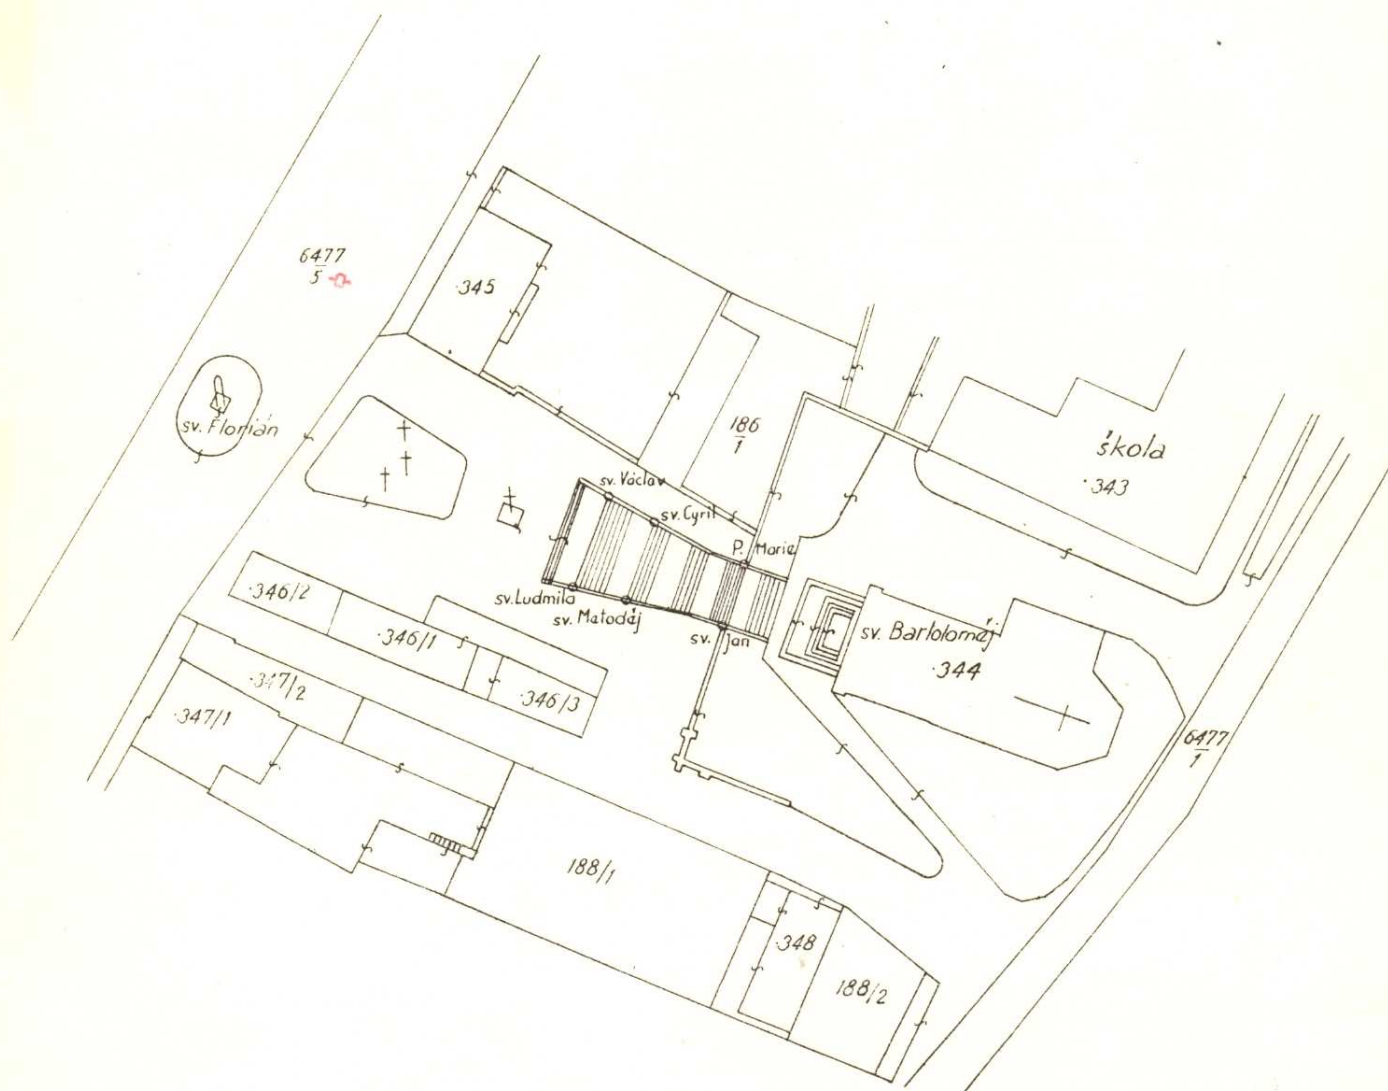

GEODEZIE, n. p. BRNO  
středisko geodézie Gottwaldov  
PSČ 760 96

Správnost se potvrzuje 19. listopadu 1979

2017 2007

Ústav geodézie a kartografie v Brně  
středisko geodézie v Gottwaldově  
v Gottwaldově dne 14. září 1979

Vedoucí SG Ing. Dubník

Středisko geodézie ..... Gottwaldov .....

Okres ..... Gottwaldov .....

Památkový objekt ..... socha sv. Cyrila  
socha sv. Jana  
socha sv. Ludmily


Katastrální území ..... Napajedla .....

List mapy čís ..... 12/4- 3-4/44 .....

socha P. Marie Obec: Napajedla  
socha sv. Metoděje  
socha sv. Václava

## Snímek pozemkové mapy

Měřítko 1:1000

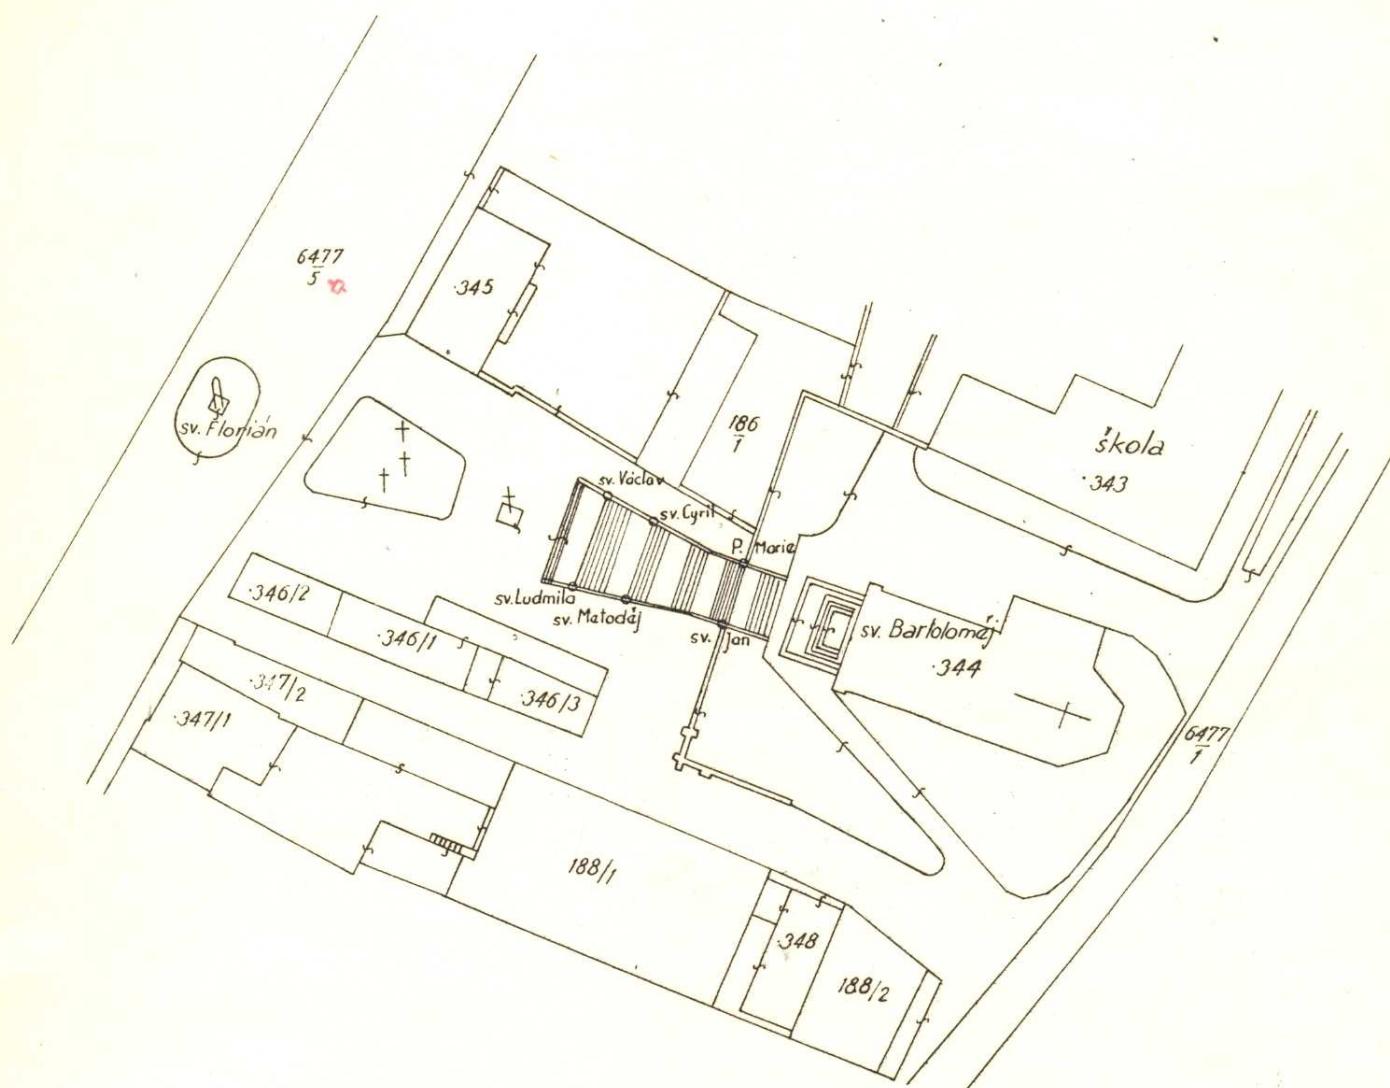

Správnost se potvrzuje

19 listop 1979

GEODEZIE n.p. BRNO  
mapová služba Gottwaldov  
PSČ 760 96

Ústav geodézie a kartografie v Brně  
středisko geodézie v Gottwaldově

2014

2004

v Gottwaldově dne 14. září 1967.

Vedoucí SG

Ing. Paulík

Středisko geodézie... Gottwaldov

Katastrální území... Napajedla

Okres... Gottwaldov


List mapy čís... ~~12/4~~ 3-4/44

Památkový objekt... 1640 st.34  
1641 st.345  
1645 socha na 6477/5  
1646 kříž na 6477/5

Obec: ... Napajedla

## Snímek pozemkové mapy

Měřítko 1: 1000

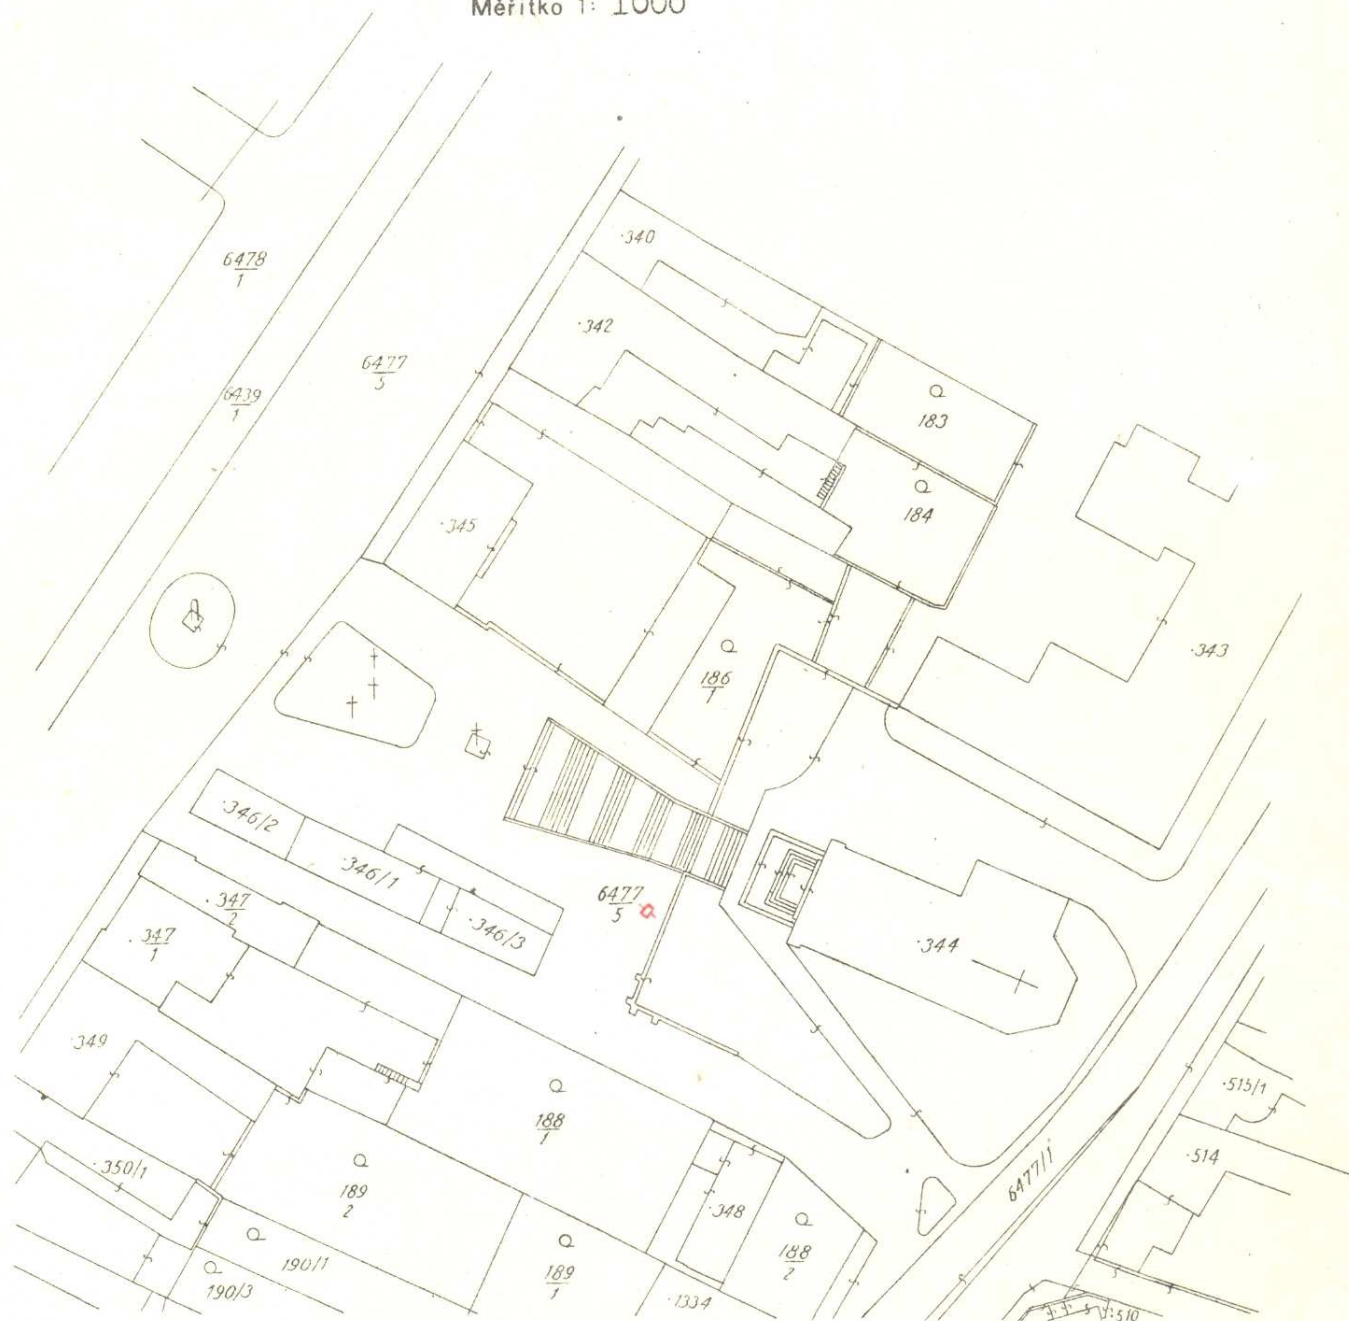

Správnost se potvrzuje

19 list. 1979

GEODEZIE, n. p. BRNO  
středisko geodézie Gottwaldov  
PSC 760 96

2014

2014

V Gottwaldově dne 18.července 1964.

Ústav geodézie a kartografie v Brně  
středisko geodézie v Gottwaldově  
Vedoucí SG  
Ing. B. Bačinský

Středisko geodézie ..... Gottwaldov .....

Okres ..... Gottwaldov .....

Památkový objekt ..... socha sv. Cyrila  
socha sv. Jana  
socha sv. Ludmily


Katastrální území ..... Napajedla .....

List mapy čís ..... 12/4- 3-4/44

socha P. Marie Obec: Napajedla  
socha sv. Metoděje  
socha sv. Václava

## Snímek pozemkové mapy

Měřítko 1:1000

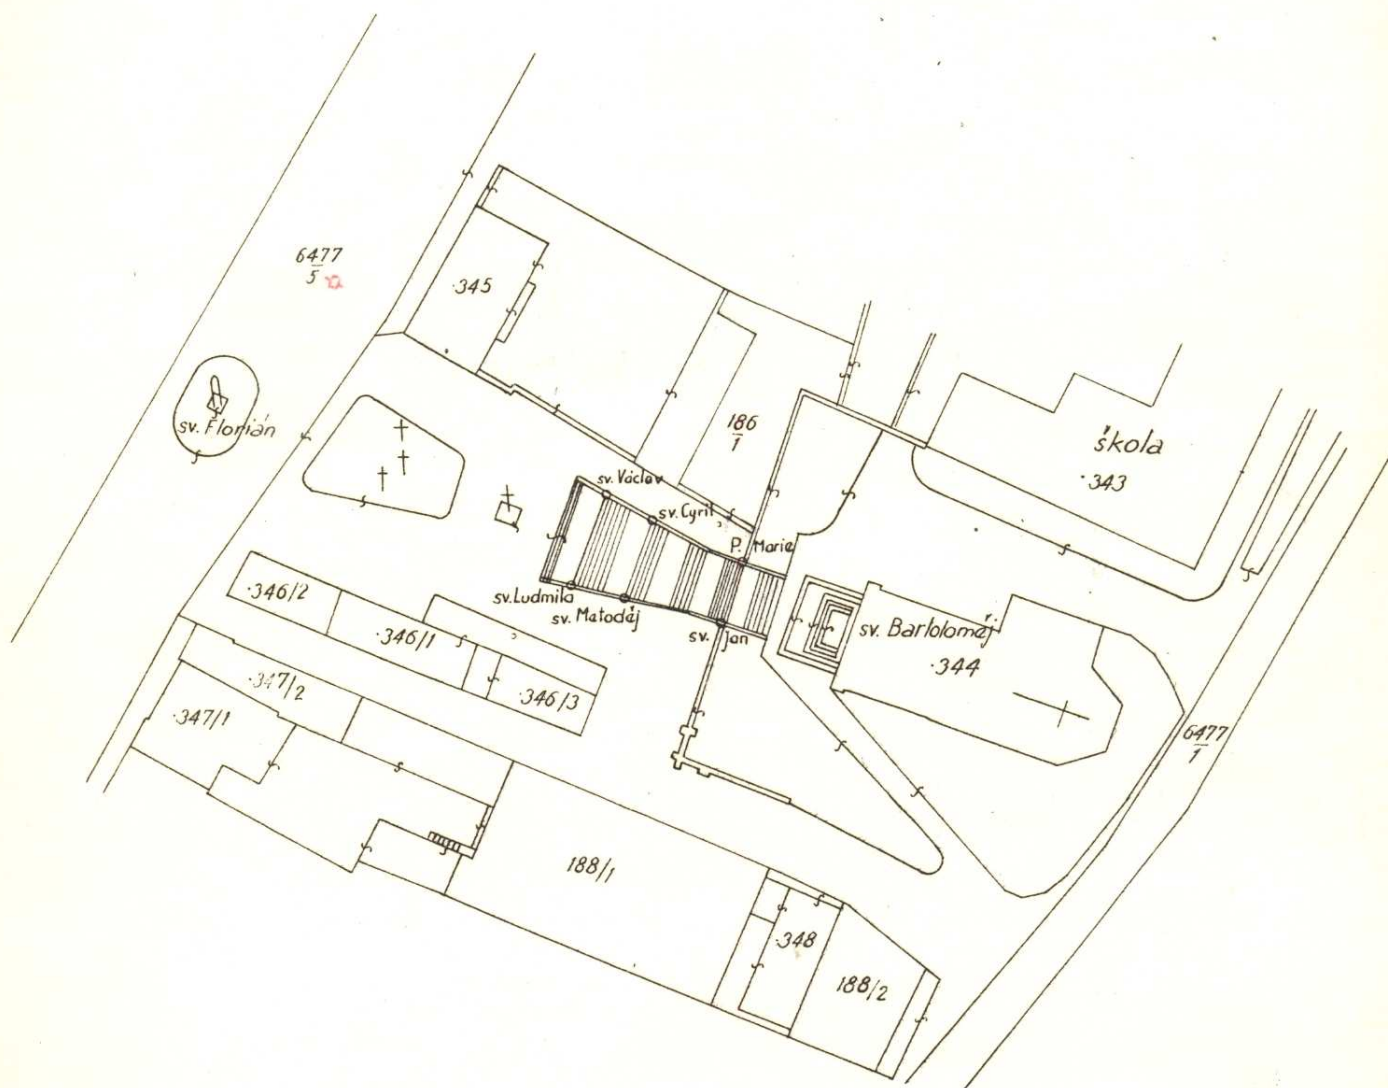

Správnost se potvrzuje

19. listop. 1979

GEODEZIE n. p. BRNO  
Středisko geodézie a kartografie v Gottwaldově  
PSC 760 96

Ústav geodézie a kartografie v Brně  
Středisko geodézie a kartografie v Gottwaldově

2015

2005

v Gottwaldově dne 14. září 1967.


Vedoucí SG Ing. Kuchel

Středisko geodézie ..... Gottwaldov .....  
Okres ..... Gottwaldov .....  
Památkový objekt ..... socha sv. Cyrila  
socha sv. Jana  
socha sv. Ludmily

Katastrální území ..... Napajedla .....  
List mapy čís ..... 1-2/4- 3-4/44 .....  
socha P. Marie Obec: Napajedla  
socha sv. Metoděje  
socha sv. Václava

## Snímek pozemkové mapy

Měřítko 1:1000

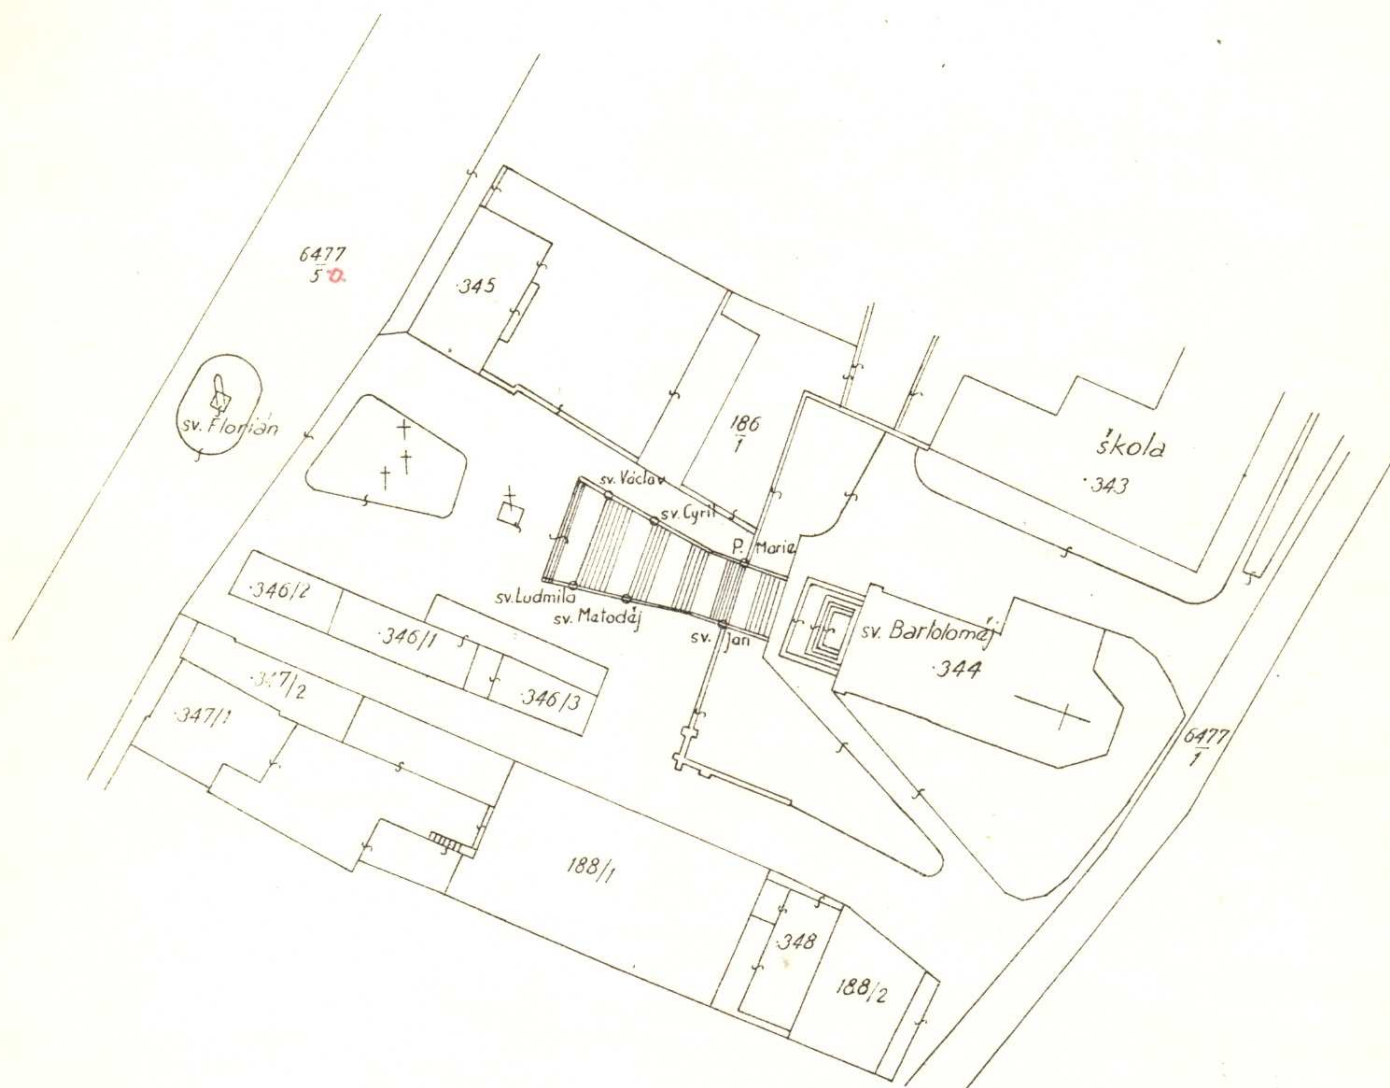

Správnost se potvrzuje

2016 2006

GEODEZIE n.p. BRNO  
středisko geodézie v Gottwaldově  
PSC 760 96

19. listopadu 1979


Ústav geodézie a kartografie v Brně  
středisko geodézie v Gottwaldově  
v Gottwaldově dne 14. září 1979.  
Vedoucí SG Ing. Paulík

Středisko geodézie ..... Gottwaldov .....  
Okres ..... Gottwaldov .....  
Památkový objekt ..... socha sv. Cyrila  
socha sv. Jana  
socha sv. Ludmily

Katastrální území ..... Napajedla .....  
List mapy čís ..... 12/4 3-4/44 .....  
socha P. Marie Obec: Napajedla  
socha sv. Metoděje  
socha sv. Václava

## Snímek pozemkové mapy

Měřítko 1:1000

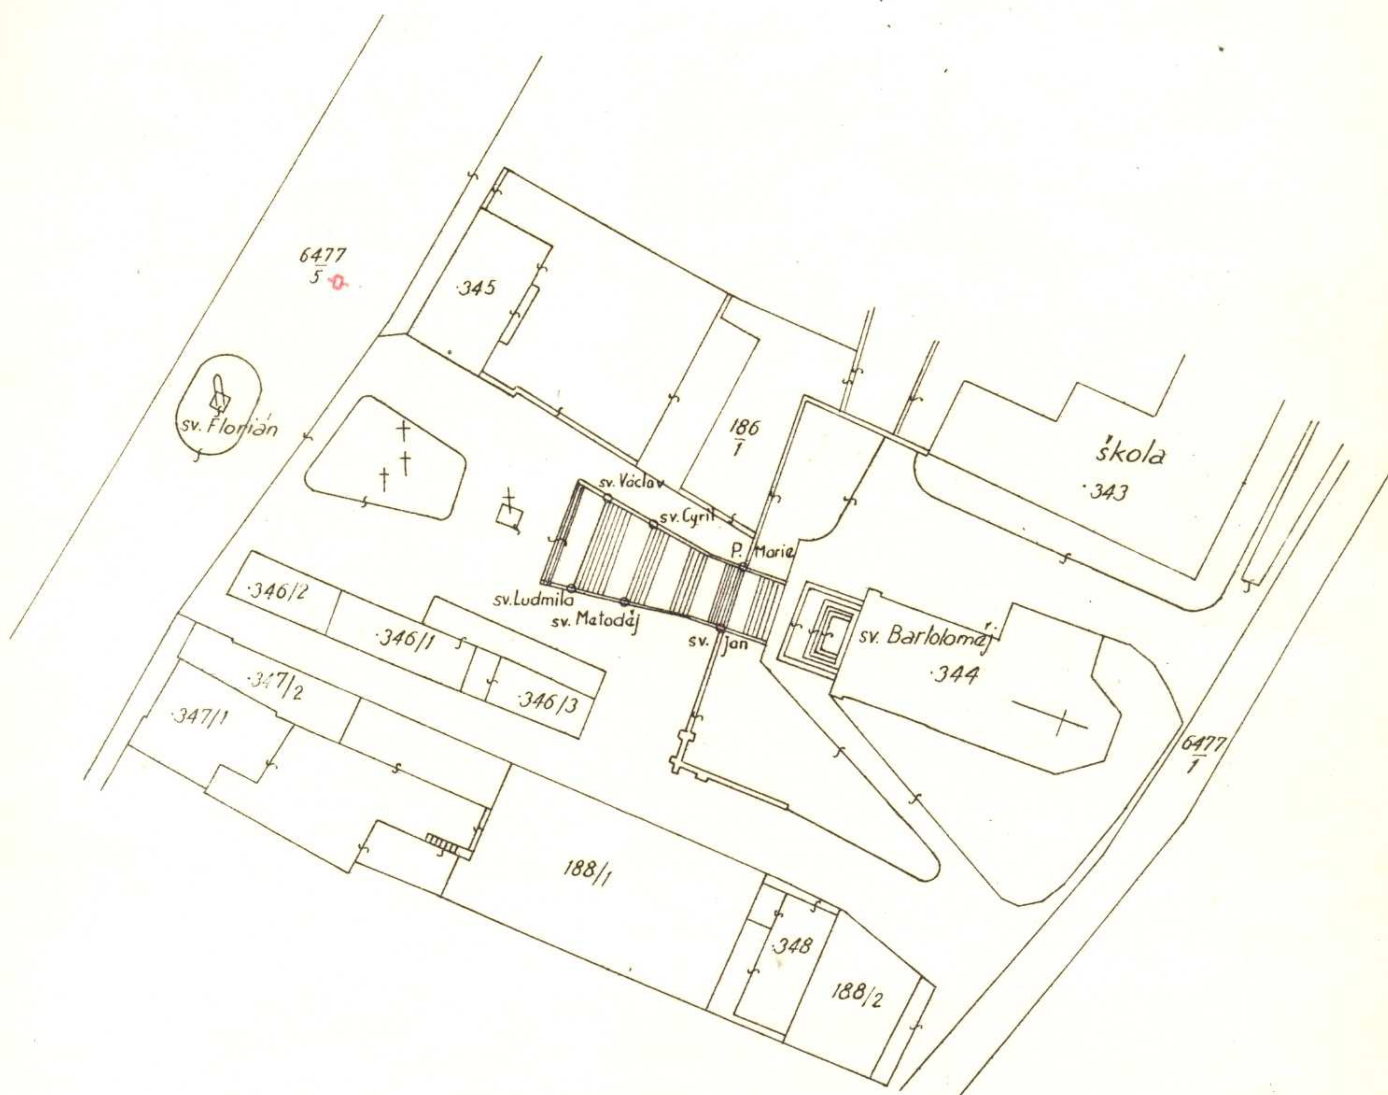

Správnost se potvrzuje

2018 2008

19. listop. 1979

GEODEZIE n. p. BRNO  
středisko geodézie Gottwaldov  
PSC 760 96

Ostav geodézie a kartografie v Brně  
středisko geodézie v Gottwaldově

v Gottwaldově dne 14. září 1967.


Vedoucí SG Ing. Douchal

Středisko geodézie ..... Gottwaldov .....  
Okres ..... Gottwaldov .....  
Památkový objekt ..... socha sv. Cyrila  
socha sv. Jana  
socha sv. Ludmily

Katastrální území ..... Napajedla .....  
List mapy čís ..... 12/4 .....  
socha P. Marie Obec: Napajedla  
socha sv. Metoděje  
socha sv. Václava

## Snímek pozemkové mapy

Měřítko 1:1000

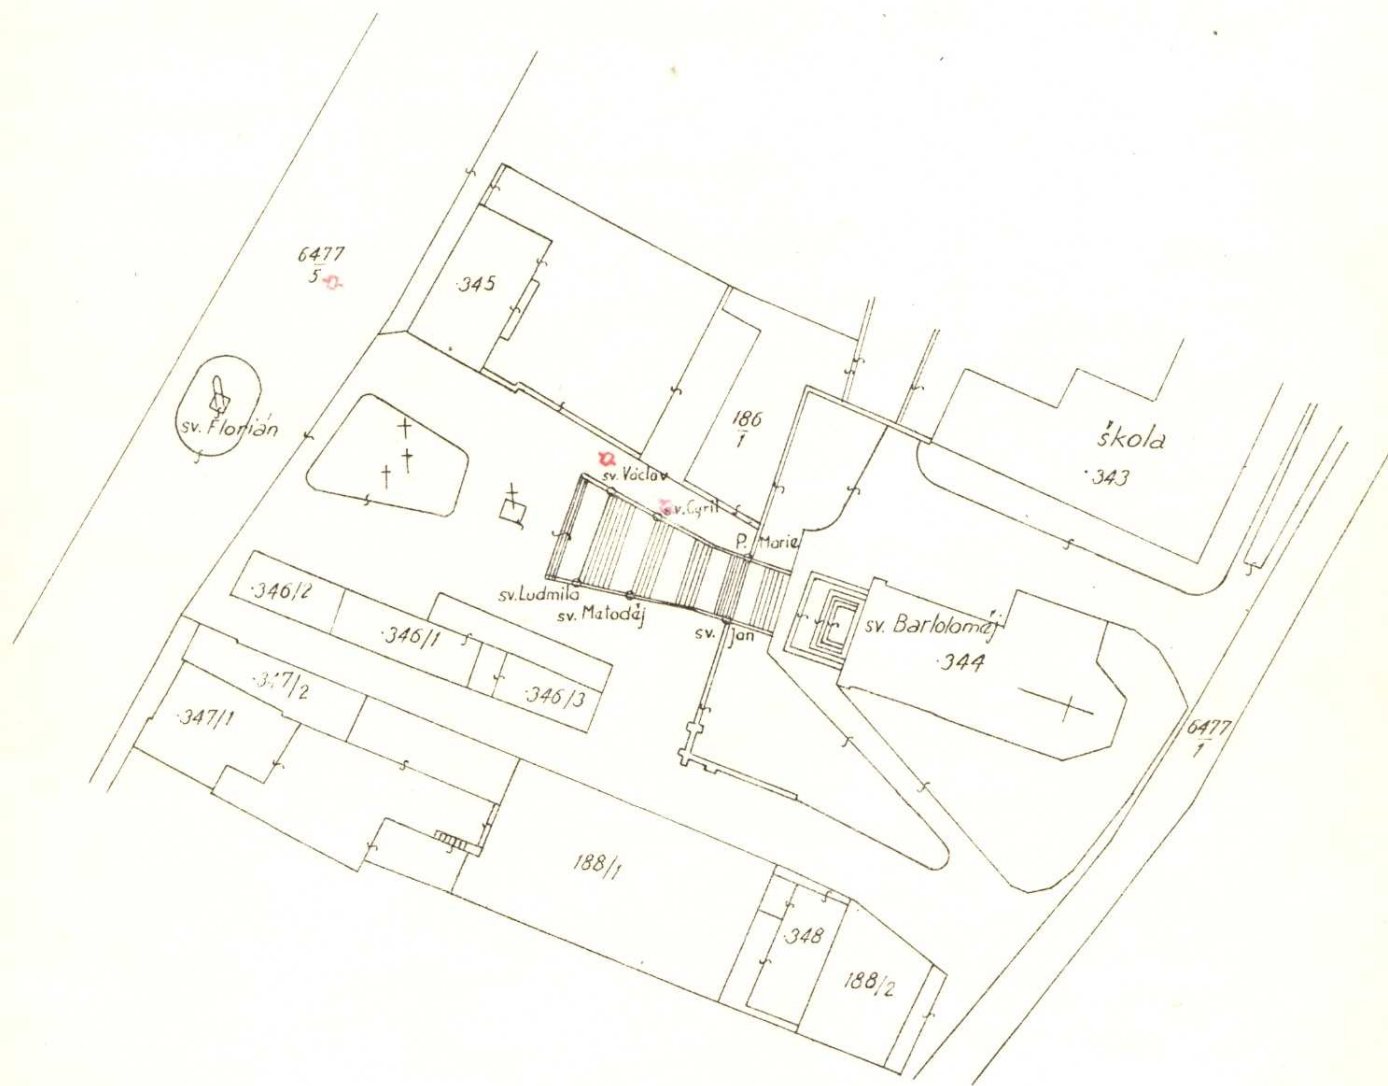

GEODEZIE, n. p. BRNO  
středisko geodézie Gottwaldov  
Ing. B. B. 760 96  
72-

Správnost se potvrzuje

19 listop. 1979

2009 2009

Ostav geodézie a kartografie v Brně  
středisko geodézie v Gottwaldově  
v Gottwaldově dne 14. září 1987.  
Vedoucí SG Ing. Pavelník